




Przekrój 1-1
skala 1:20

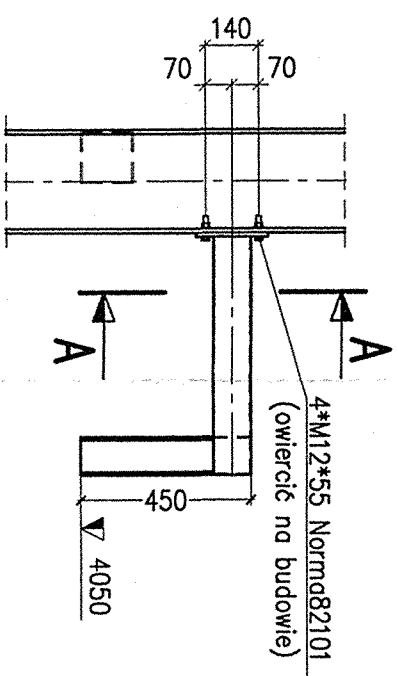


Przekrój A-A
skala 1:20

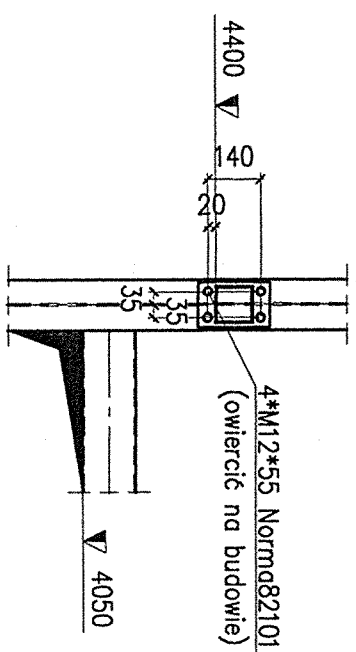


Przekrój 2-2
skala 1:20

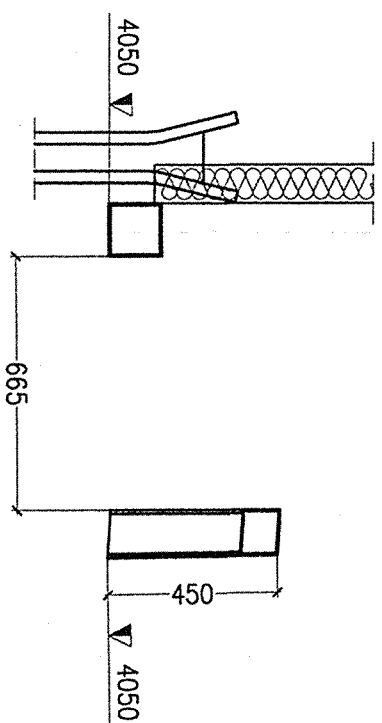


Przekrój 3-3
skala 1:20

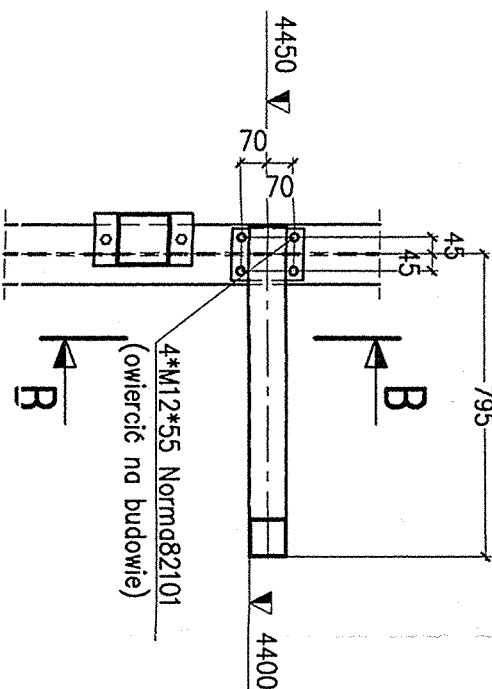


Przekrój B-B
skala 1:20

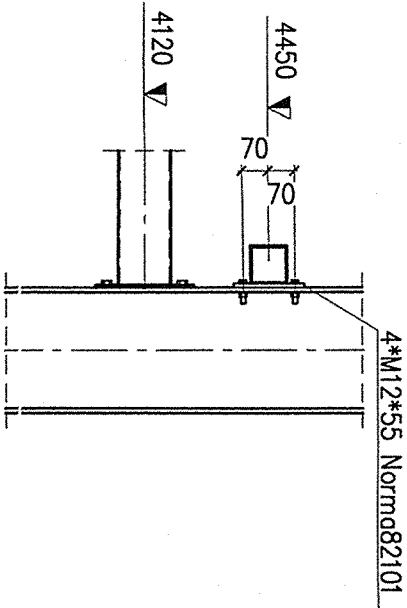


Przekrój 4-4
skala 1:20

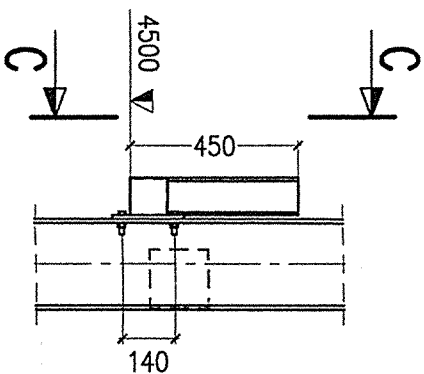


Przekrój C-C
skala 1:20

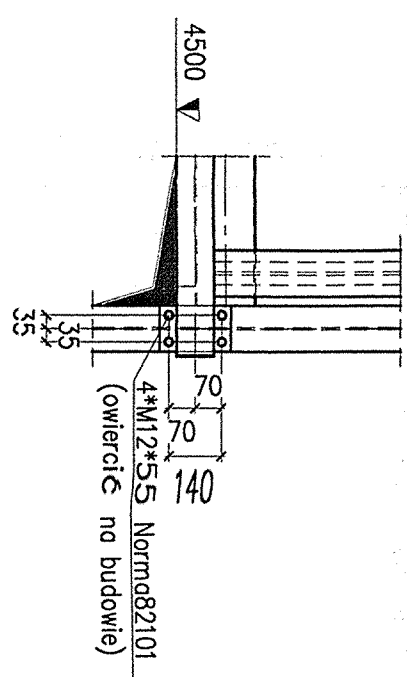

Przekrój 5-5
skala 1:20

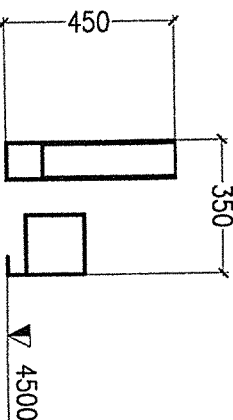

6.15

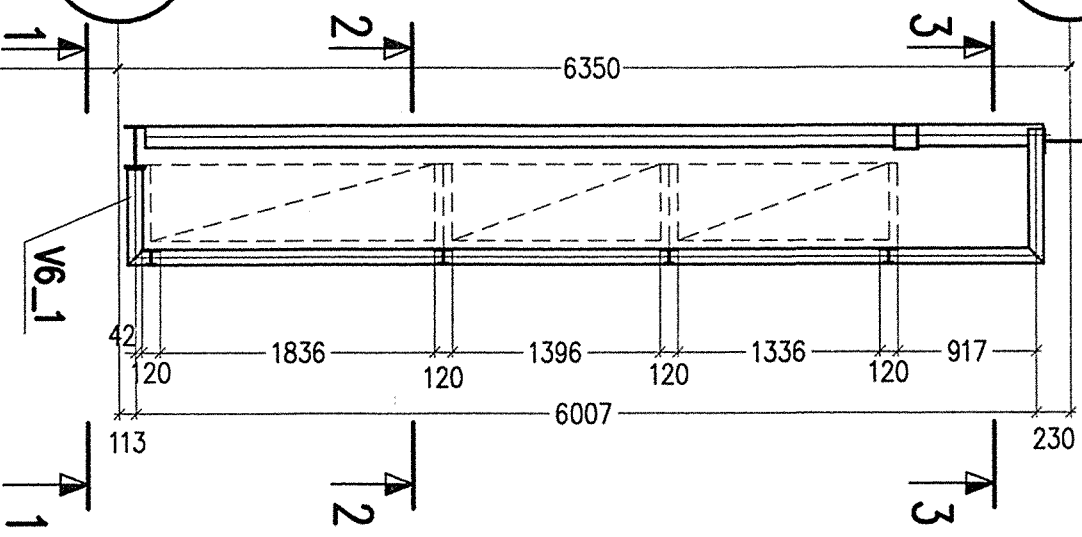




6.13

6.1

6.A

6.E

6.F

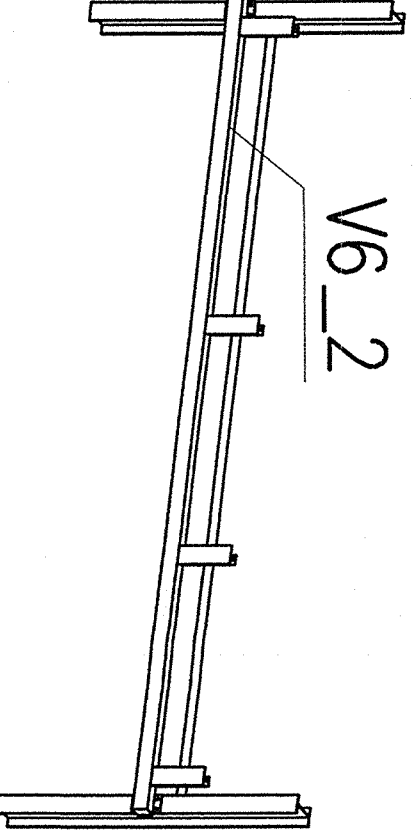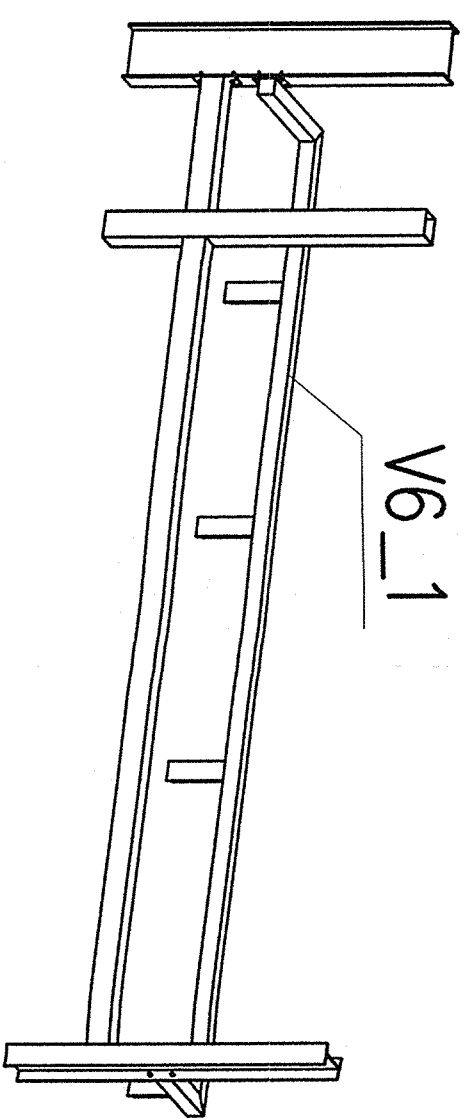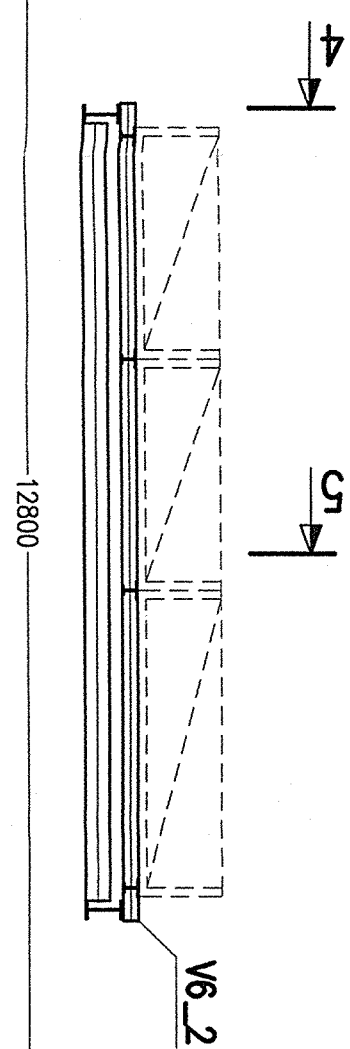

DOKUMENTACJA
POWYKONAWCZA

PRZEDSIĘBIORSTWO PROJEKTYNGO-USŁUGOWO-HANDLOWE
PROMUS
RUDA ŚLĄSKA

41-709 Ruda Śląska
ul. Gen. Hallera 18a
fax: +48 32 3420602
info@promus.com.pl
www.promus.com.pl

DOKUMENTACJA
POWYKONAWCZA

KIEROWNIK BUDOWY
D. Świątek
Dariusz Świątek

--	--	