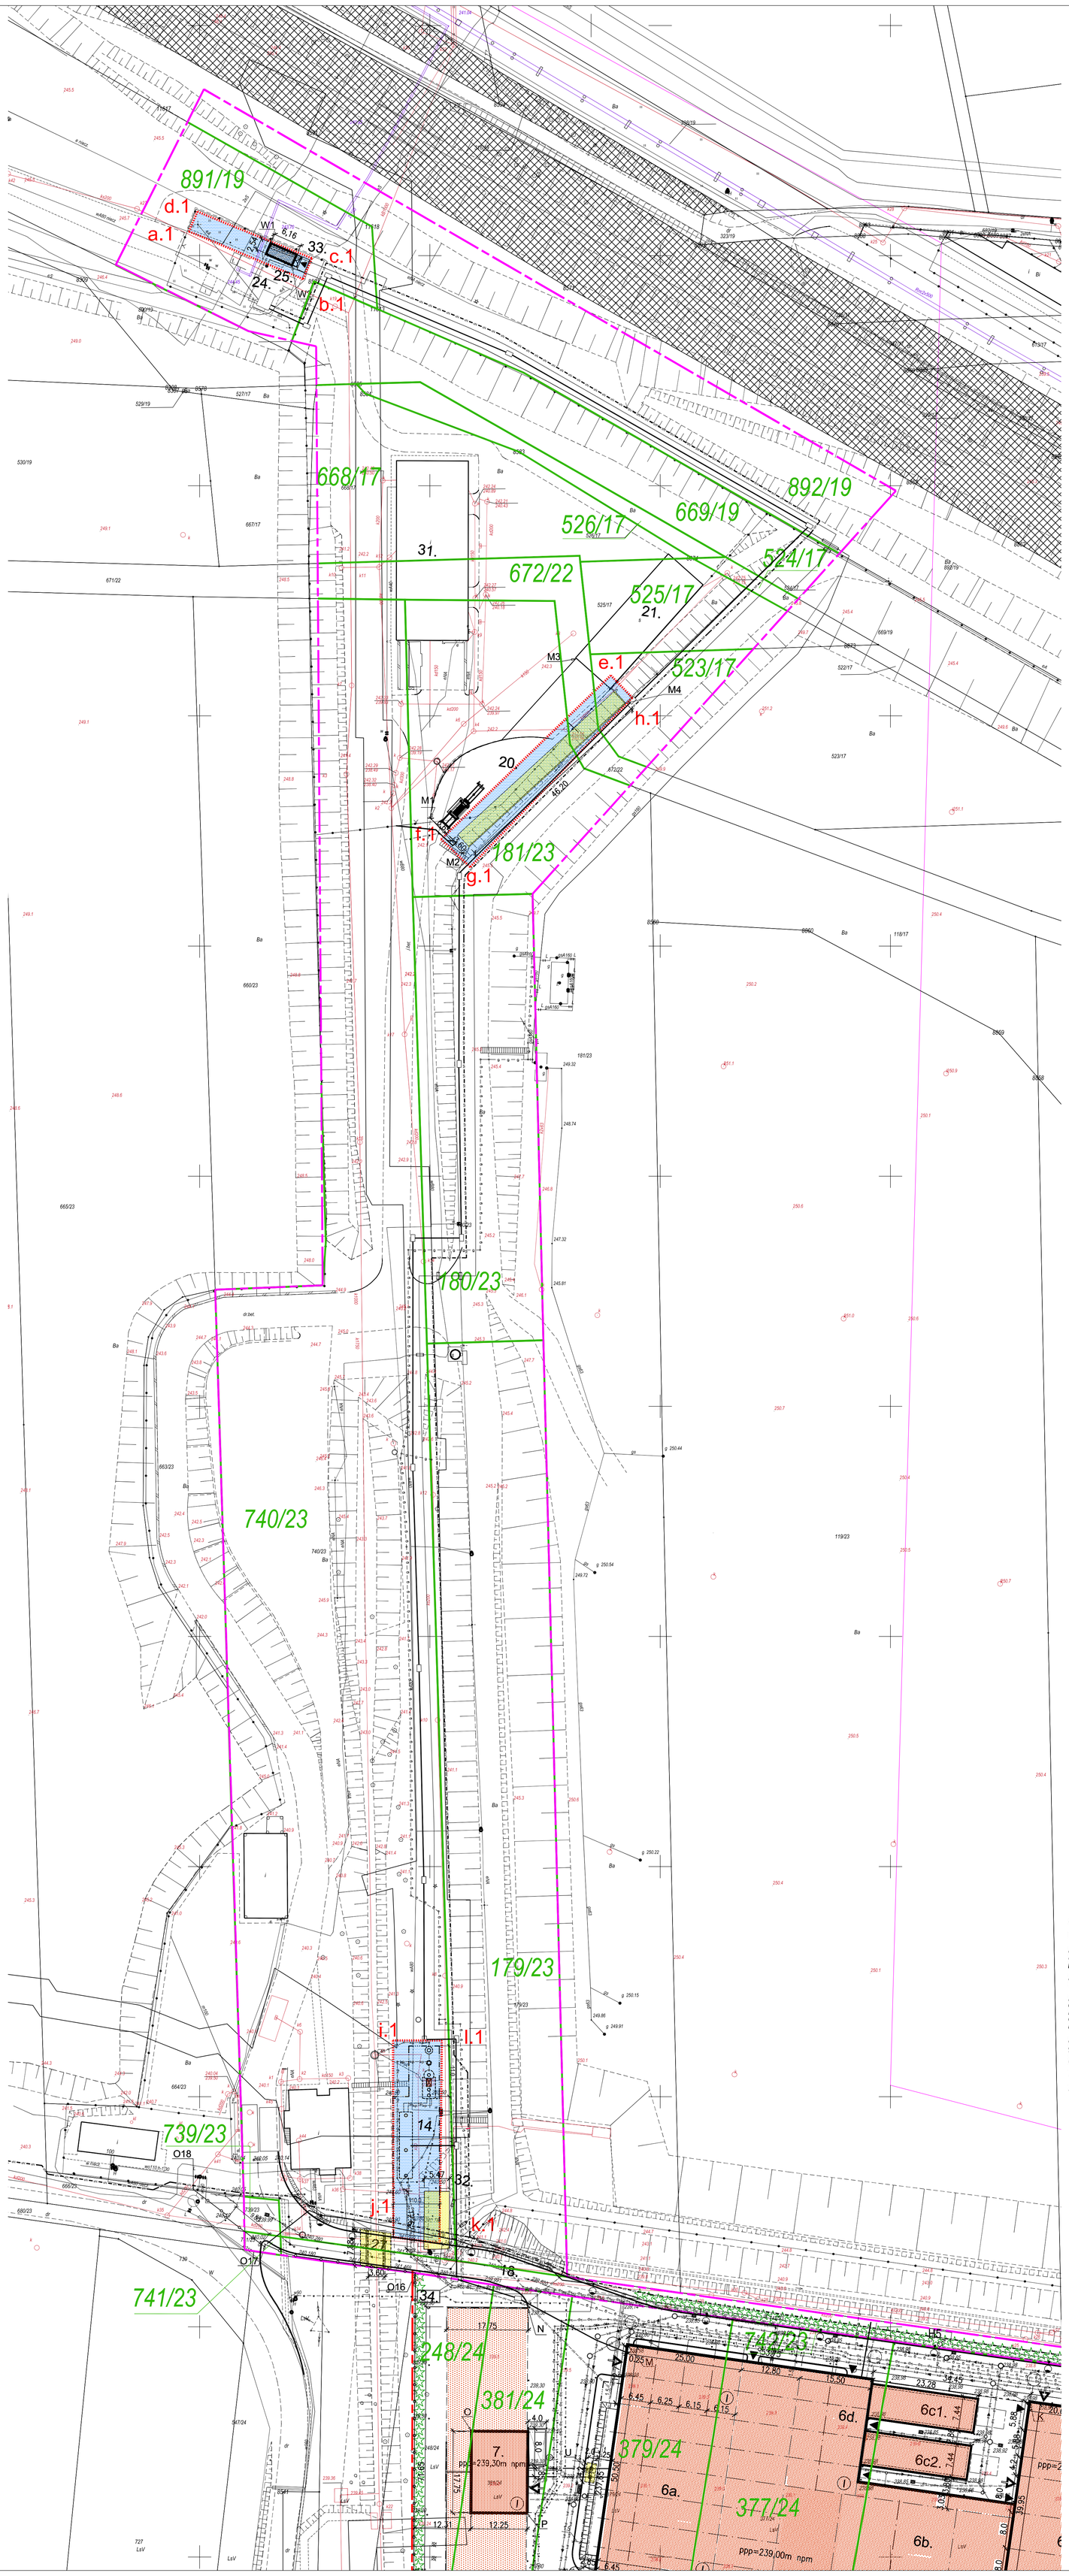

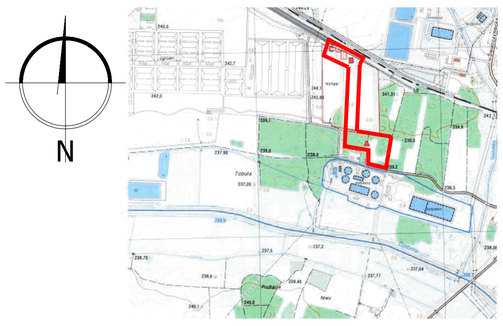

OBSZAR INWESTYCYJNY "C"	
24	STACJA TRANSFORMATOROWA NUMER 2 (ISTN.)
25	KONTENEROWA ZBLOKOWANA ELEKTROCIEPŁOWNIA GAZOWA (ISTN.)
33	WEZEŁ CIEPLNY (KONTENER)
OBSZAR INWESTYCYJNY "B"	
20	PLAC PRZETWARZANIA ODPADÓW BUDOWLANYCH Z MUREM OPOROWYM
21	WIATY MAGAZYNOWE NA STŁUCZKĘ SZKLANĄ
31	HALA SORTOWNI (ISTN.)

ORIENTACJA

REJON PROJEKTOWANEJ INWESTYCJI

Mapa do celów projektowych

Skala: 1:500

Miasto: Tychy

Identyfikator i nazwa jednostki ewidencyjnej: 247701_1; M. Tychy

Identyfikator i nazwa obrębu ewidencyjnego: 0004; Urbanowice

Sekcja: 6.126.30.12.4.1 6.126.30.12.4.2 6.126.30.12.4.3 6.126.30.12.4.4 6.126.30.17.2.1 6.126.30.17.2.2 6.126.30.17.2.3 6.126.30.17.2.4 6.126.30.17.4.2 6.126.30.18.1.3 6.126.30.18.3.1

Wykonawca:

GEO-STATION

GEO-STATION Spółka z ograniczona odpowiedzialnością Sp. k.
ul. Jaśminowa 79 C, 44-251 Rybnik tel. +48 607 245 030
Biuro Katowice: ul. Kossutha 11, 40-844 Katowice
tel./fax. +48 32 7813299 / +48 32 7206258
e-mail: geostation@geostation.pl, d.wieczorek@geostation.pl
NIP 6423181584; REGON 243141755

Sporządził: geodeta uprawniony Rafał Rejzerewicz
nr świadectwa uprawnień zawodowych 20998, zakres uprawnień 1 i 2.

KERG 630-205/2013

Układ współrzędnych prostokątnych płaskich: 2000 strefa 6

Układ wysokości: Kronsztadt - 86

Mapa na dzień 01.07.2013r.

zakres aktualizacji

Mapę sporządzono bez ustalenia obiążeń służebności gruntowych.

OŚRODEK DOKUMENTACJI GEODEZYJNO-KARTOGRAFICZNEJ

W obszarze oznaczonym linią ..... dokonano aktualizacji treści mapy zasadniczej. Dokumenty z pomiaru uzupełniającego przyjęto do zasobu powiatowego w dniu 08.08.2013 i zaewidencjonowano pod nr 630-205/2013. Niniejsza mapa może służyć do celów projektowych. Projektowane obiekty budowlane wymagające pozwolenia na budowe podlegają wytyczeniu i inwentaryzacji powykonawczej przez jednostki uprawnione do wykonywania prac geodezyjnych.

Poświadczam zgodność niniejszego matgriału z danymi Geodezyjnej Ewidencji Sieci Uzbrojenia Terenu.
Uwaga:
Nie wyklucza się istnienia w terenie innych przewodów, o których brak informacji wynika z zaszłości historycznych lub niedopełnienia przepisów zgłoszenia do inwentaryzacji (Ustawa Prawo Geodezyjne i Kartograficzne - Dz. U. z 2010r. Nr 193, poz. 1287, jt.)

REPRODUKOWANIE, ROZPOWSZECHNIANIE I ROZPROWADZANIE NINIEJSZEGO DOKUMENTU WYMAGA ZEZWOLENIA, o którym mowa w art. 18 ustawy z dnia 17 maja 1989 r. - Prawo geodezyjne i kartograficzne (Dz. U. Nr 30, poz. 163, z późniejszymi zmianami).

Tychy, 08.08.2013 J.Staer

247701_1109213229/201308-08-20134

ZMIANY DOTYCZĄ:

1. OBSZARU a.1-d.1:
   - -ZMIANA LOKALIZACJI KONTENERA WĘZŁA CIEPLNEGO (OB. NR 33)
   - -WPROWADZENIE CHODNIKA W REJONIE OB. NR 33
2. OBSZARU e.1-h.1:
   - -ZMIANA LOKALIZACJI I WYMIARÓW MURU OPOROWEGO (OB. NR 20)

WSPÓŁRZĘDNE GLOBALNE NAROŻY OBIEKTÓW:

M1 x= 5552027,75 y= 6575000,10
M2 x= 5552021,55 y= 6575008,50
M3 x= 5552024,70 y= 6574991,43
M4 x= 5552052,76 y= 6575042,55
W1 x= 5552152,69 y= 6574965,42
W2 x= 5552147,91 y= 6574970,06

LEGENDA:

- ZAKRES OPRACOWANIA OBIETY PLANEM MIEJSCOWYM
- ZAKRES OPRACOWANIA OBIETY DEC. LOKALIZACYJNĄ
- a-p.1 ZAKRES WPROWADZANYCH ZMIAN
- OBIEKTY ISTNIEJĄCE
- OBIEKTY PROJEKTOWANE
- ppp PROJEKTOWANY POZIOM POSADZKI
- (II) ILOŚĆ PROJEKTOWANYCH KONDYGNACJI
- OGRODZENIE ISTNIEJĄCE
- PROJEKTOWANE OGRODZENIE
- DRZWI / BRAMY ZEWNĘTRZNE
- ISTNIEJĄCE DRZEWA
- ISTNIEJĄCE DRZEWA DO WYCIĘCIA
- PROJEKTOWANE WPUSTY DROGOWE
- WAGA SAMOCHODOWA, FUNDAMENTY POD URZĄDZENIA I PODPORY RUROCIĄGÓW
- PROJ. ZIELEŃ IZOLACYJNO – ESTETYCZNA
- PROJ. PAS ZIELENI IZOLACYJNEJ
- WJAZD GŁÓWNY NA ZAKŁAD
- WJAZDY AWARYJNE (POŻAROWE) NA ZAKŁAD
- WJAZD NA PARKING SAMOCHODOW OSOBOWYCH

Sieci realizowane wg. odrębnych opracowań -

- proj. kanalizacja deszczowa
- proj. kanalizacja sanitarna
- proj. kanalizacja przemysłowa
- proj. sieć wodociągowa do cel. socjalnych
- proj. sieć wodociągowa do cel. technologicznych
- proj. sieć wodociągowa do cel. p.poż.
- proj. sieć gazowa
- proj. sieć ciepłownicza
- SEP proj. separator sub. olejowych
- P1 proj. pompownia wody opadowej
- P2 proj. pompownia wody technologicznej
- P3 proj. hydrofornia na cele p.poż.
- St.w. proj. studnia wodomierzowa
- proj. hydrant p.poż.
- istniejące sieci do likwidacji
- sieć wodociągowa DN315 realizowana wg proj. RPWiK Tychy
- proj. oświetlenie terenu
- proj. kanalizacja kablowa
- proj. trasa kabla ŚN
- proj. przekładka kabla NN
- proj. kanalizacja teletechniczna
- proj. słup teletechniczny
- proj. słup energetyczny
- kd / sN przyłącza realizowane w ramach odrębnego zgłoszenia robót
- G SIEĆ GAZOWA PEHD WRAZ Z ZASUWĄ DN200mm
- G1 POCZATEK PROJEKTU GAZU

Krawężniki drogowe

- krawężnik drogowy betonowy
- krawężnik betonowy najazdowy
- obrzeże betonowe
- krawężnik drogowy betonowy obniżony
- krawędź jezdni bez krawężnika

UWAGA:

1. WSPÓŁRZĘDNE W UKŁADZIE GLOBALNYM PODANO W PUNKTACH PRZECIĘCIA OSI MODULARNYCH OBIEKTÓW, A W OB. NR 10 I 11 (WIATY)- W NAROŻACH OBIEKTÓW
2. WYMIARY PODANO W OSIACH MODULARNYCH OBIEKTÓW
3. RYSUNEK ROZPATRYWAĆ ŁĄCZNIE Z PROJEKTAMI BRANŻOWYMI

STRABAG

STRABAG Sp. z o.o.
ul. Parzniewska 10
PL 05-800 Pruszków

INWESTOR *INVESTOR*	Międzygminne Przedsiębiorstwo Gospodarki Odpadami i Energetyki Odnawialnej „Master" Sp. z o.o. ul. Grota Roweckiego 44, 43-100 Tychy						
ZAMAWIAJĄCY *CLIENT*	Międzygminne Przedsiębiorstwo Gospodarki Odpadami i Energetyki Odnawialnej „Master" Sp. z o.o. ul. Grota Roweckiego 44, 43-100 Tychy						
ZADANIE INWESTYCYJNE *INVESTMENT TASK*	Międzygminny Zakład Kompleksowego Zagospodarowania Odpadów Komunalnych w Tychach 43-100 Tychy, ul. Lokalna						
OBIEKT *OBJECT*	PROJEKT ZAGOSPODAROWANIA TERENU- II PROJEKT ZMIAN						
CZĘŚĆ *PART*	ARCHITEKTONICZNA						
	IMIĘ I NAZWISKO *NAME*	NR UPRAWNIEŃ / *PROFESSIONAL PERMIT* SPECJALNOŚĆ / *SPECIALITY*	DATA *DATE*	PODPIS *SIGNATURE*	FAZA *PHASE* PROJEKT BUDOWLANY *BUILDING PERMIT* PB	SKALA *SCALE* 1:500	
OPRACOWAŁ *DRAWN BY*	arch. A. ADAMASZEK	171/95/Ok/ARCHITEKTONICZNA	14.11.2013		TYTUŁ RYSUNKU / *DRAWING TITLE*		
PROJEKTOWAŁ *DESIGNED BY*	arch. R. JURKOWSKI	5037/KR/ARCHITEKTONICZNA	14.11.2013		PROJEKT ZAGOSPODAROWANIA TERENU- OBSZAR B i C II PROJEKT ZMIAN		
SPRAWDZIŁ *CHECKED BY*	arch. A. JURKOWSKA	7027/S/ARCHITEKTONICZNA	14.11.2013				
NR PROJEKTU *PROJECT No*		NR OBIEKTU *OBJECT No*		BRANŻA *BRANCH*	NUMER RYSUNKU *DRAWING NUMBER*		REWIZJA *REVISION*
ZKZOK		00		B	00 00 101		01