DOKUMENTACJA
POWYKONAWCZA

KIEROWNIK BUDOWY
Dariusz Sytech
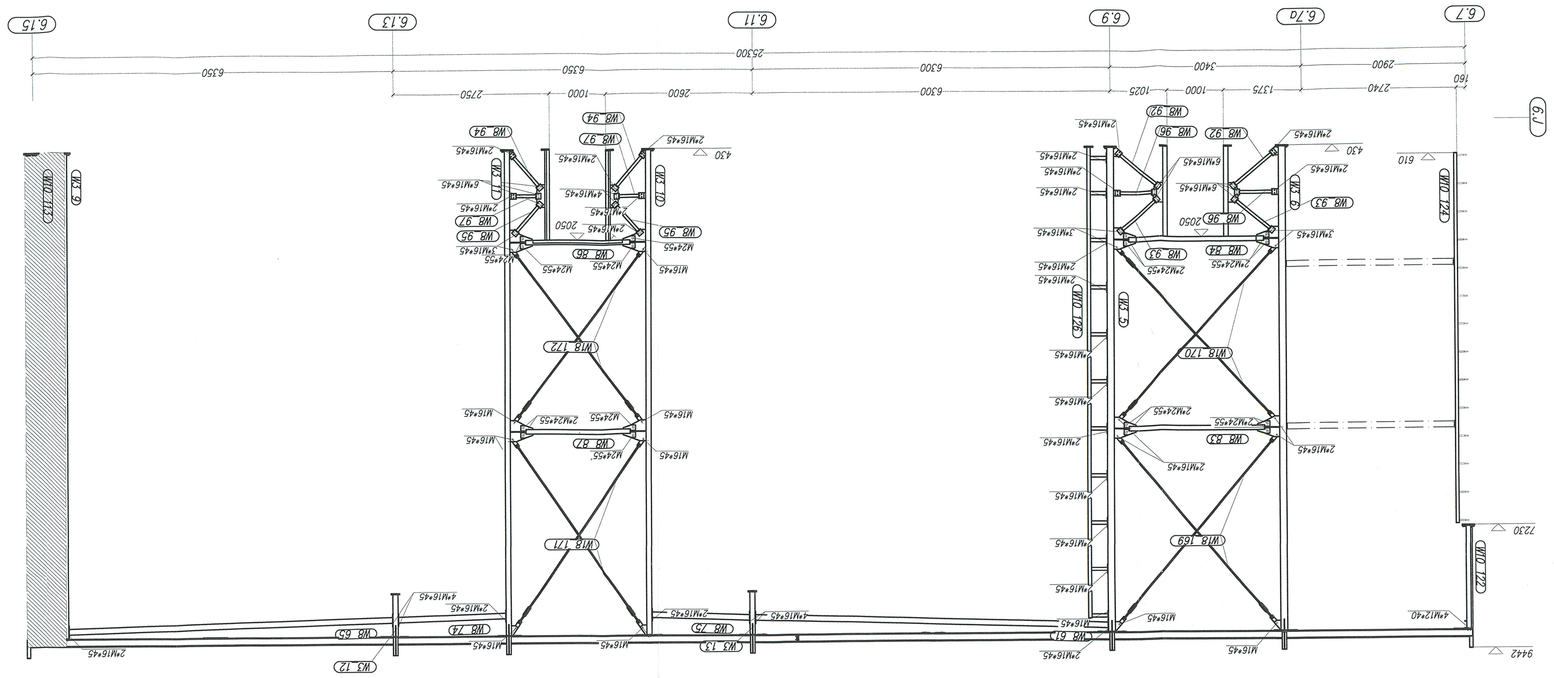
WIDOK ŚCIANY W OSI 6.J
skala 1:50