ZESTAWIENIE POMIESZCZEŃ		
NR	**NAZWA**	**POW.UŻYTK.**
5.	HALA SEGREGACJI MECHANICZNEJ	3384.53
5.1	SILOS RDF 1	77.85
5.2	SILOS RDF 2	81.24
5.3	POM.ROZDZIELNIC 2	9.31
5.4	POM.ROZDZIELNIC 3	10.89
5.5	POM.BIEŻĄCYCH NAPRAW WRAZ Z MAGAZYNKIEM PODRĘCZNYM	15.51
5.6	WC DAMSKI	10.14
5.7	WC MĘSKI	12.69
5.8	POM. SZAF ROZDZIELCZYCH	21.73
5.9	STACJA OPERATORSKA ZAKŁADU	23.39
5.10	ANEKS IT	4.22
5.11	POM. WĘZŁA CIEPLNEGO	16.21
5.12	KABINA SORTOWNICZA GŁÓWNA SUROWCÓW	158.34
5.13	KABINA SORTOWNICZA ŻELAZA	8.30
5.14	POMIESZCZENIE GASZENIA RDF	19.05
5a	HALA PRZYJĘCIA ODPADÓW WRAZ Z NADAWĄ	1872.56
5a.1	POM. ROZDZIELNIC 1	6.84
5a.2	KABINA WSTĘPNEJ SEGREGACJI	57.42
	SUMA	5790.22
6a	HALA INTENSYWNEGO KOMPOSTOWANIA	900.00
6b	HALA DOJRZEWANIA KOMPOSTU	1231.07
6c.1,6c.2	REAKTORY BEZTLENOWEJ FERMENTACJI SUCHEJ	284.74
6d1	HALA NAD STREFA ZRZUTU BIOMASY Z REAKTORÓW	207.58
6d1.1	POM. ROZDZIELNI	18.90
6d2	HALA PRZERÓBKI (ZAGĘSZCZENIE I ODWODNIENIE) POFERMENTATU	92.29
6d3.1	HALA ZAŁADUNKU I ROZŁADUNKU BIOMASY	472.56
6d3.2	HALA ZAŁADUNKU I ROZŁADUNKU BIOMASY	471.35
6d3.3	HALA ZAŁADUNKU I ROZŁADUNKU BIOMASY	61.06
6d4	WENTYLATOROWNIA 1	257.17
6e	HALA PRZYJĘCIA WRAZ Z NADAWĄ	737.60
6e.1	WENTYLATOROWNIA 2	76.33
	SUMA	**4810.65**
	SUMA	**10600.87**

POZOSTAŁE OBIEKTY WIDOCZNE NA RYSUNKU	
8	KONTENEROWA ELEKTROCIEPŁOWNIA GAZOWA (CHP)
8a	STACJA PODCZYSZCZANIA GAZU (ODSIARCZANIA)
9	BOKSY MAGAZYNOWE SUROWCÓW WTÓRNYCH
16	STACJA TRANSFORMATOROWA NUMER 1
22	BOKSY MAGAZYNOWE NA ODPADY NIEBEZPIECZNE
23	WIATA NA ODPADY WIELKOGABARYTOWE I AGD
26	STUDNIA KONDENSATU

ZAKRES PRZEDMIOTOWEGO RYSUNKU

RZUT FRAGMENTU POZIOMU ±0,00 - SKALA 1:100

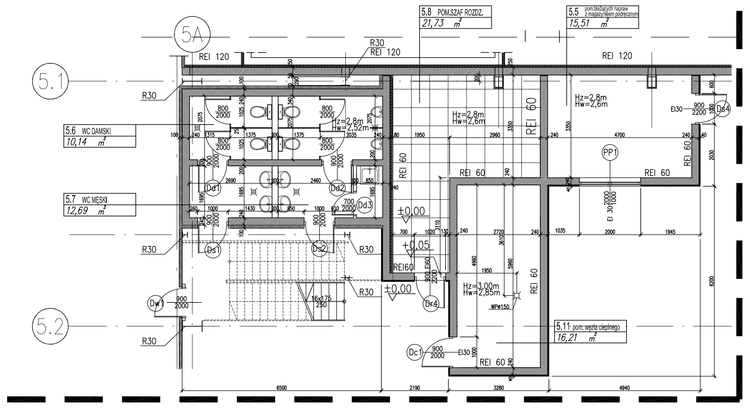

RZUT STERÓWKI - SKALA 1:100

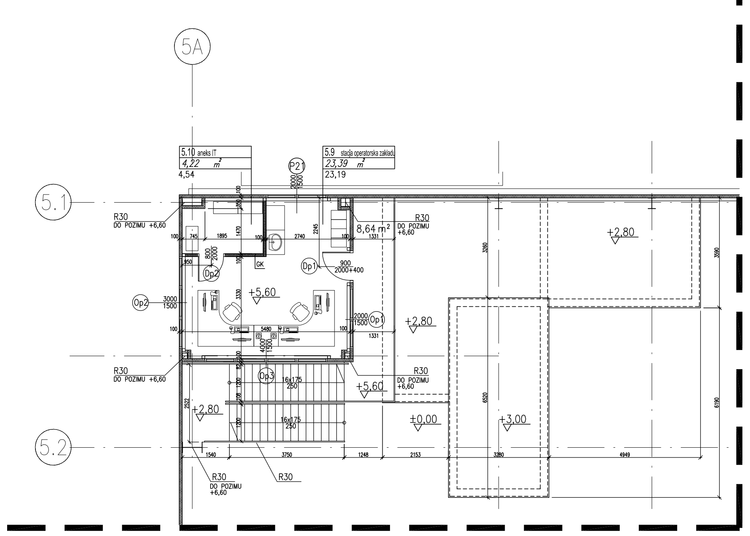

RZUT POZIOMU +/-0,00 - SKALA 1:200

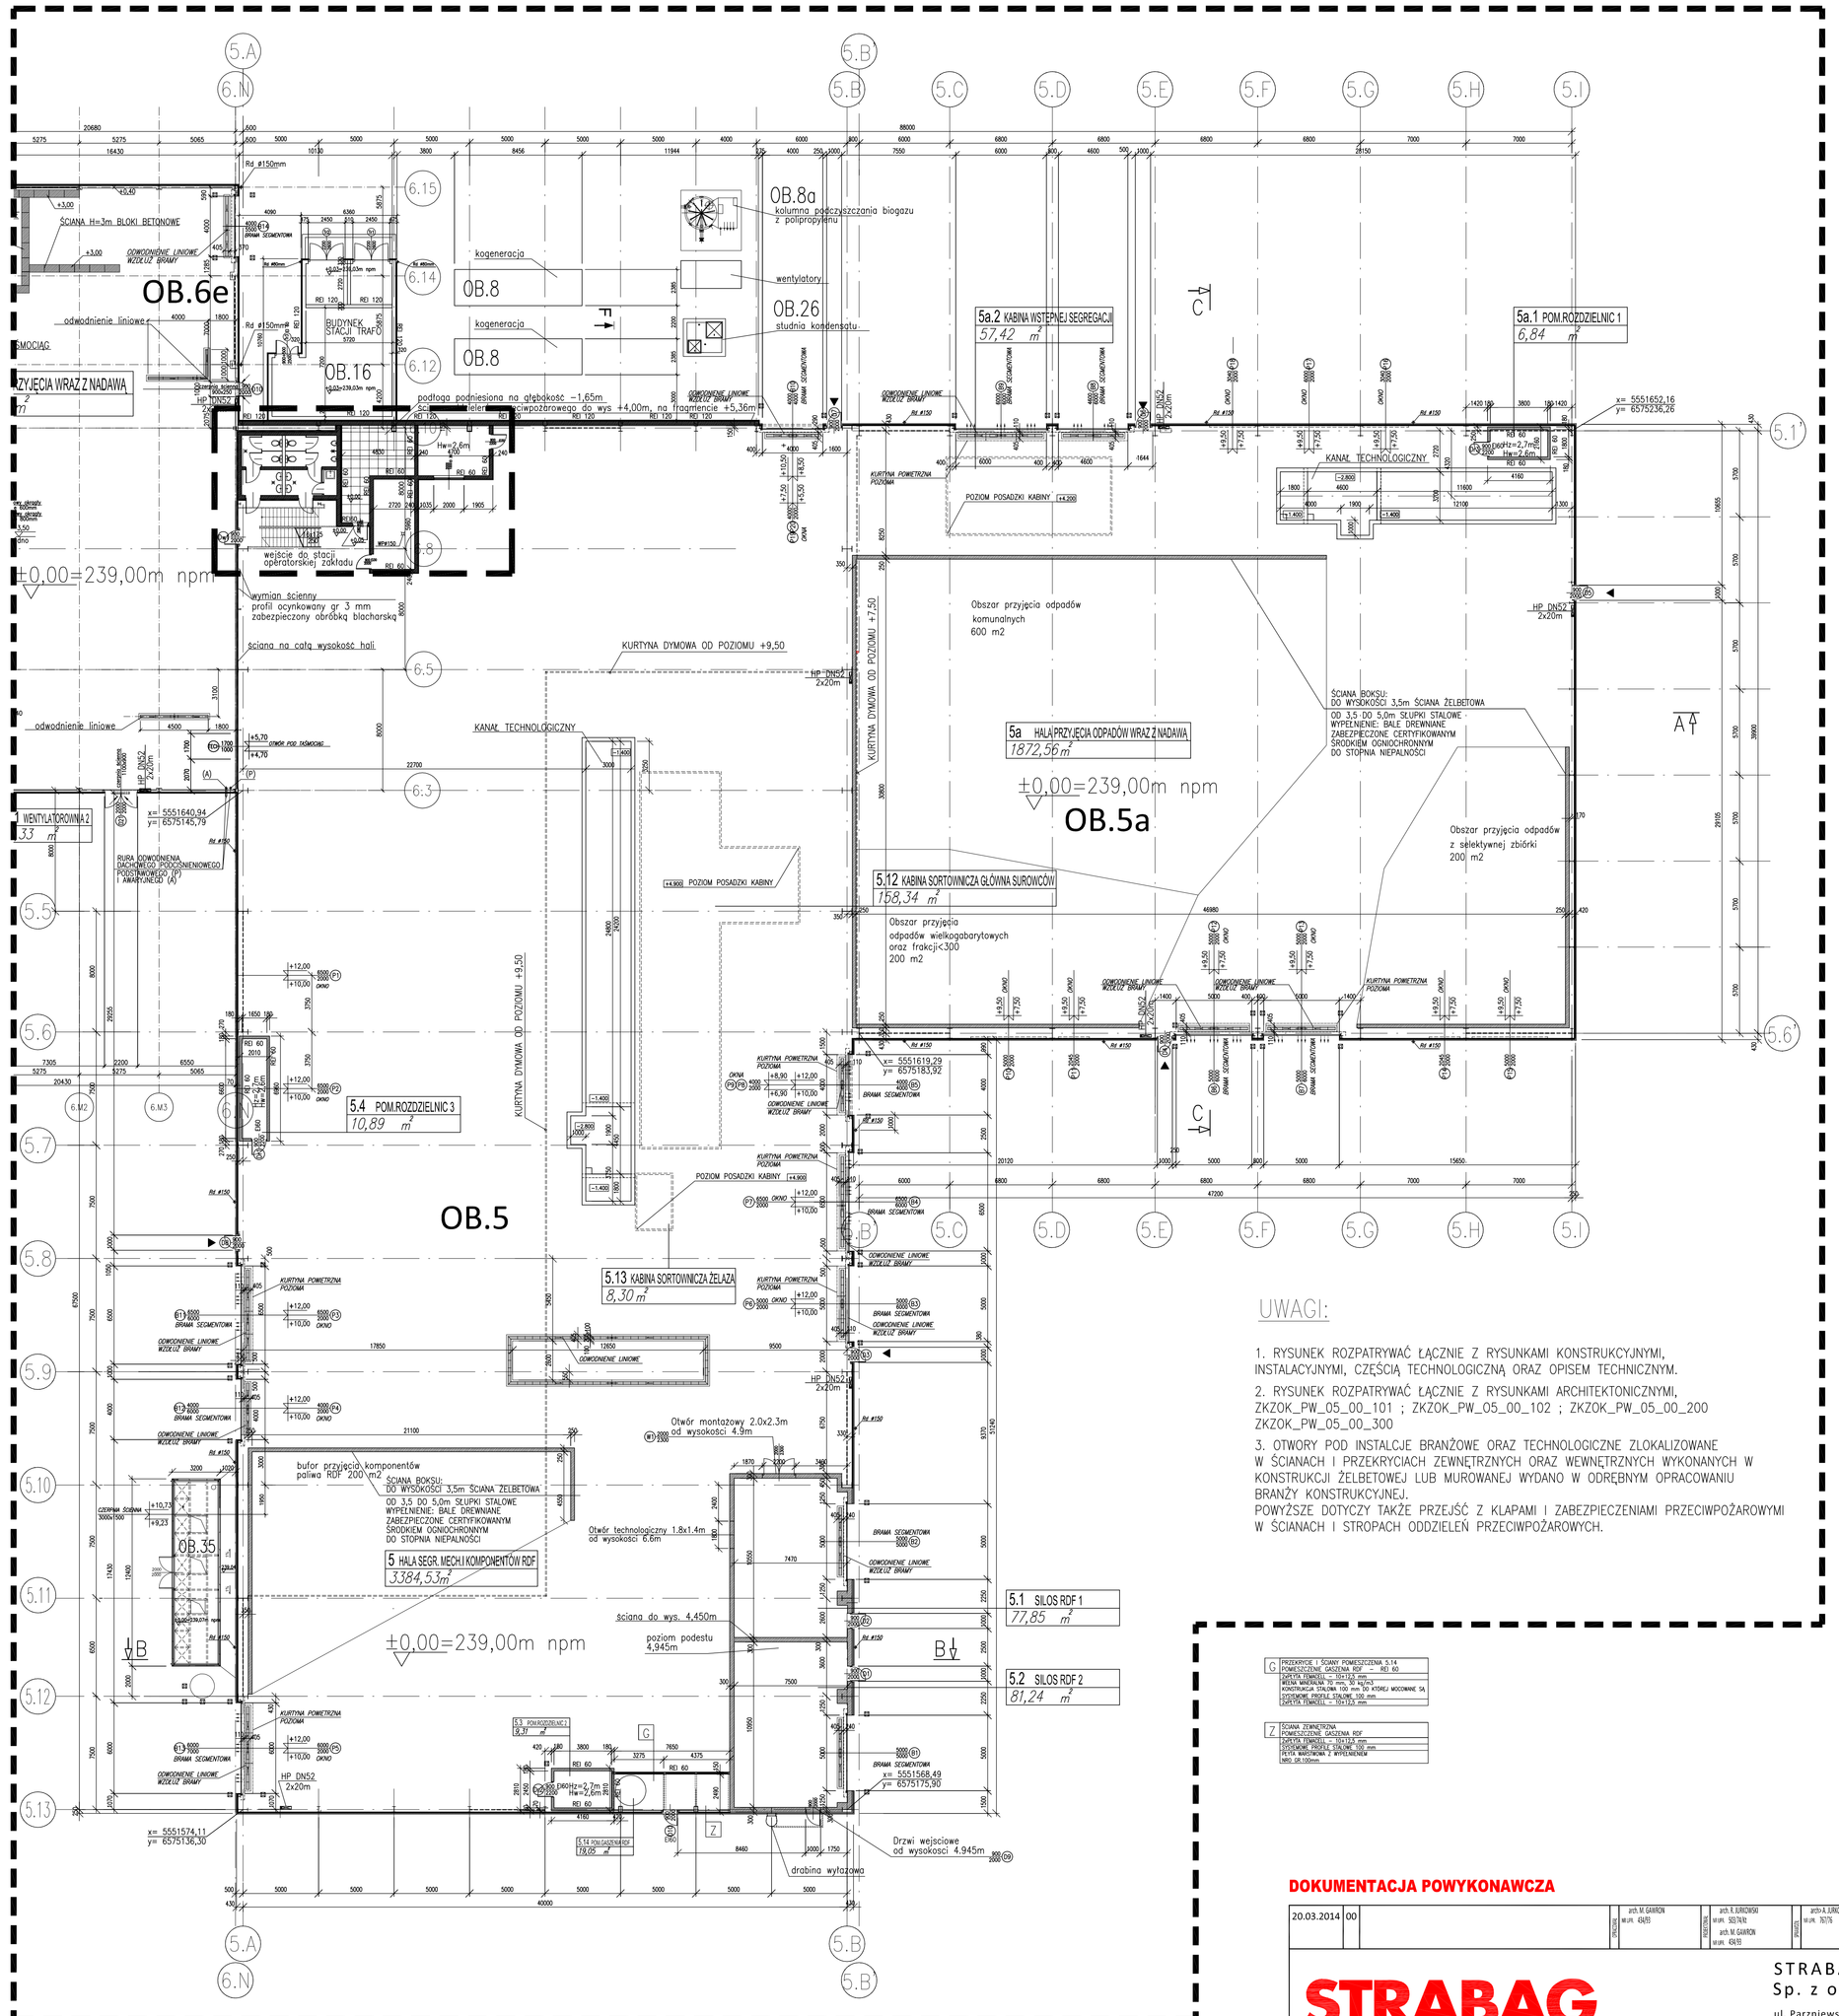

UWAGI:

1. RYSUNEK ROZPATRYWAĆ ŁĄCZNIE Z RYSUNKAMI KONSTRUKCYJNYMI, INSTALACYJNYMI, CZĘŚCIĄ TECHNOLOGICZNĄ ORAZ OPISEM TECHNICZNYM.
2. RYSUNEK ROZPATRYWAĆ ŁĄCZNIE Z RYSUNKAMI ARCHITEKTONICZNYMI, ZKZOK_PW_05_00_101 ; ZKZOK_PW_05_00_102 ; ZKZOK_PW_05_00_200 ZKZOK_PW_05_00_300
3. OTWORY POD INSTALACJE BRANŻOWE ORAZ TECHNOLOGICZNE ZLOKALIZOWANE W ŚCIANACH I PRZEKRYCIACH ZEWNĘTRZNYCH ORAZ WEWNĘTRZNYCH WYKONANYCH W KONSTRUKCJI ŻELBETOWEJ LUB MUROWANEJ WYDANO W ODRĘBNYM OPRACOWANIU BRANŻY KONSTRUKCYJNEJ.
POWYŻSZE DOTYCZY TAKŻE PRZEJŚĆ Z KLAPAMI I ZABEZPIECZENIAMI PRZECIWPOŻAROWYMI W ŚCIANACH I STROPACH ODDZIELEŃ PRZECIWPOŻAROWYCH.


STALOWA 100 mm
PŁYTA WARSTWOWA Z WYPEŁNIENIEM MIN. 25-100mm.

DOKUMENTACJA POWYKONAWCZA


STRABAG

STRABAG Sp. z o.o.
ul. Parzniewska 10
PL 05-800 Pruszków

INWESTOR / INVESTOR	Międzygminne Przedsiębiorstwo Gospodarki Odpadami i Energetyki Odnawialnej „Master" Sp. z o.o. ul. Grota Roweckiego 44, 43-100 Tychy				
ZAMAWIAJĄCY / CLIENT	Międzygminne Przedsiębiorstwo Gospodarki Odpadami i Energetyki Odnawialnej „Master" Sp. z o.o. ul. Grota Roweckiego 44, 43-100 Tychy				
ZADANIE INWESTYCYJNE / INVESTMENT TASK	Międzygminny Zakład Kompleksowego Zagospodarowania Odpadów Komunalnych w Tychach 43-100 Tychy, ul. Lokalna				
OBIEKT / OBJECT	5. HALA SEGREGACJI MECHANICZNEJ I KOMPONENTÓW RDF				
CZĘŚĆ / PART	ARCHITEKTONICZNA				
	IMIĘ I NAZWISKO / NAME	NR UPRAWNIEŃ / PROFESIONAL PERMIT SPECJALNOŚĆ / SPECIALTY	DATA / DATE	PODPIS / SIGNATURE	FAZA / PHASE: DOKUMENT. POWYKONAWCZA DP — SKALA / SCALE 1:200
OPRACOWAŁ / DRAWN BY	Tadeusz Pasternak		31.03.2022		TYTUŁ RYSUNKU / DRAWING TITLE
PROJEKTOWAŁ / DESIGNED BY	Tadeusz Pasternak		31.03.2022		RZUT PRZYZIEMIA - POZIOM ±0,00 STACJA OPERATORSKA ZAKŁADU - POZIOM +5,60
SPRAWDZIŁ / CHECKED BY	A.KADUK-JASIECKA		31.03.2022		
	NR PROJEKTU / PROJECT No	NR OBIEKTU / OBJECT No	BRANŻA / BRANCH	NUMER RYSUNKU / DRAWING NUMBER	REWIZJA / REVISION
	ZKZOK	5	B	05 00 100	00